


大津湖南都市計画事業野路西部地区画整理事業画地出来形確認測量原図

縮尺 1 : 5 0 0

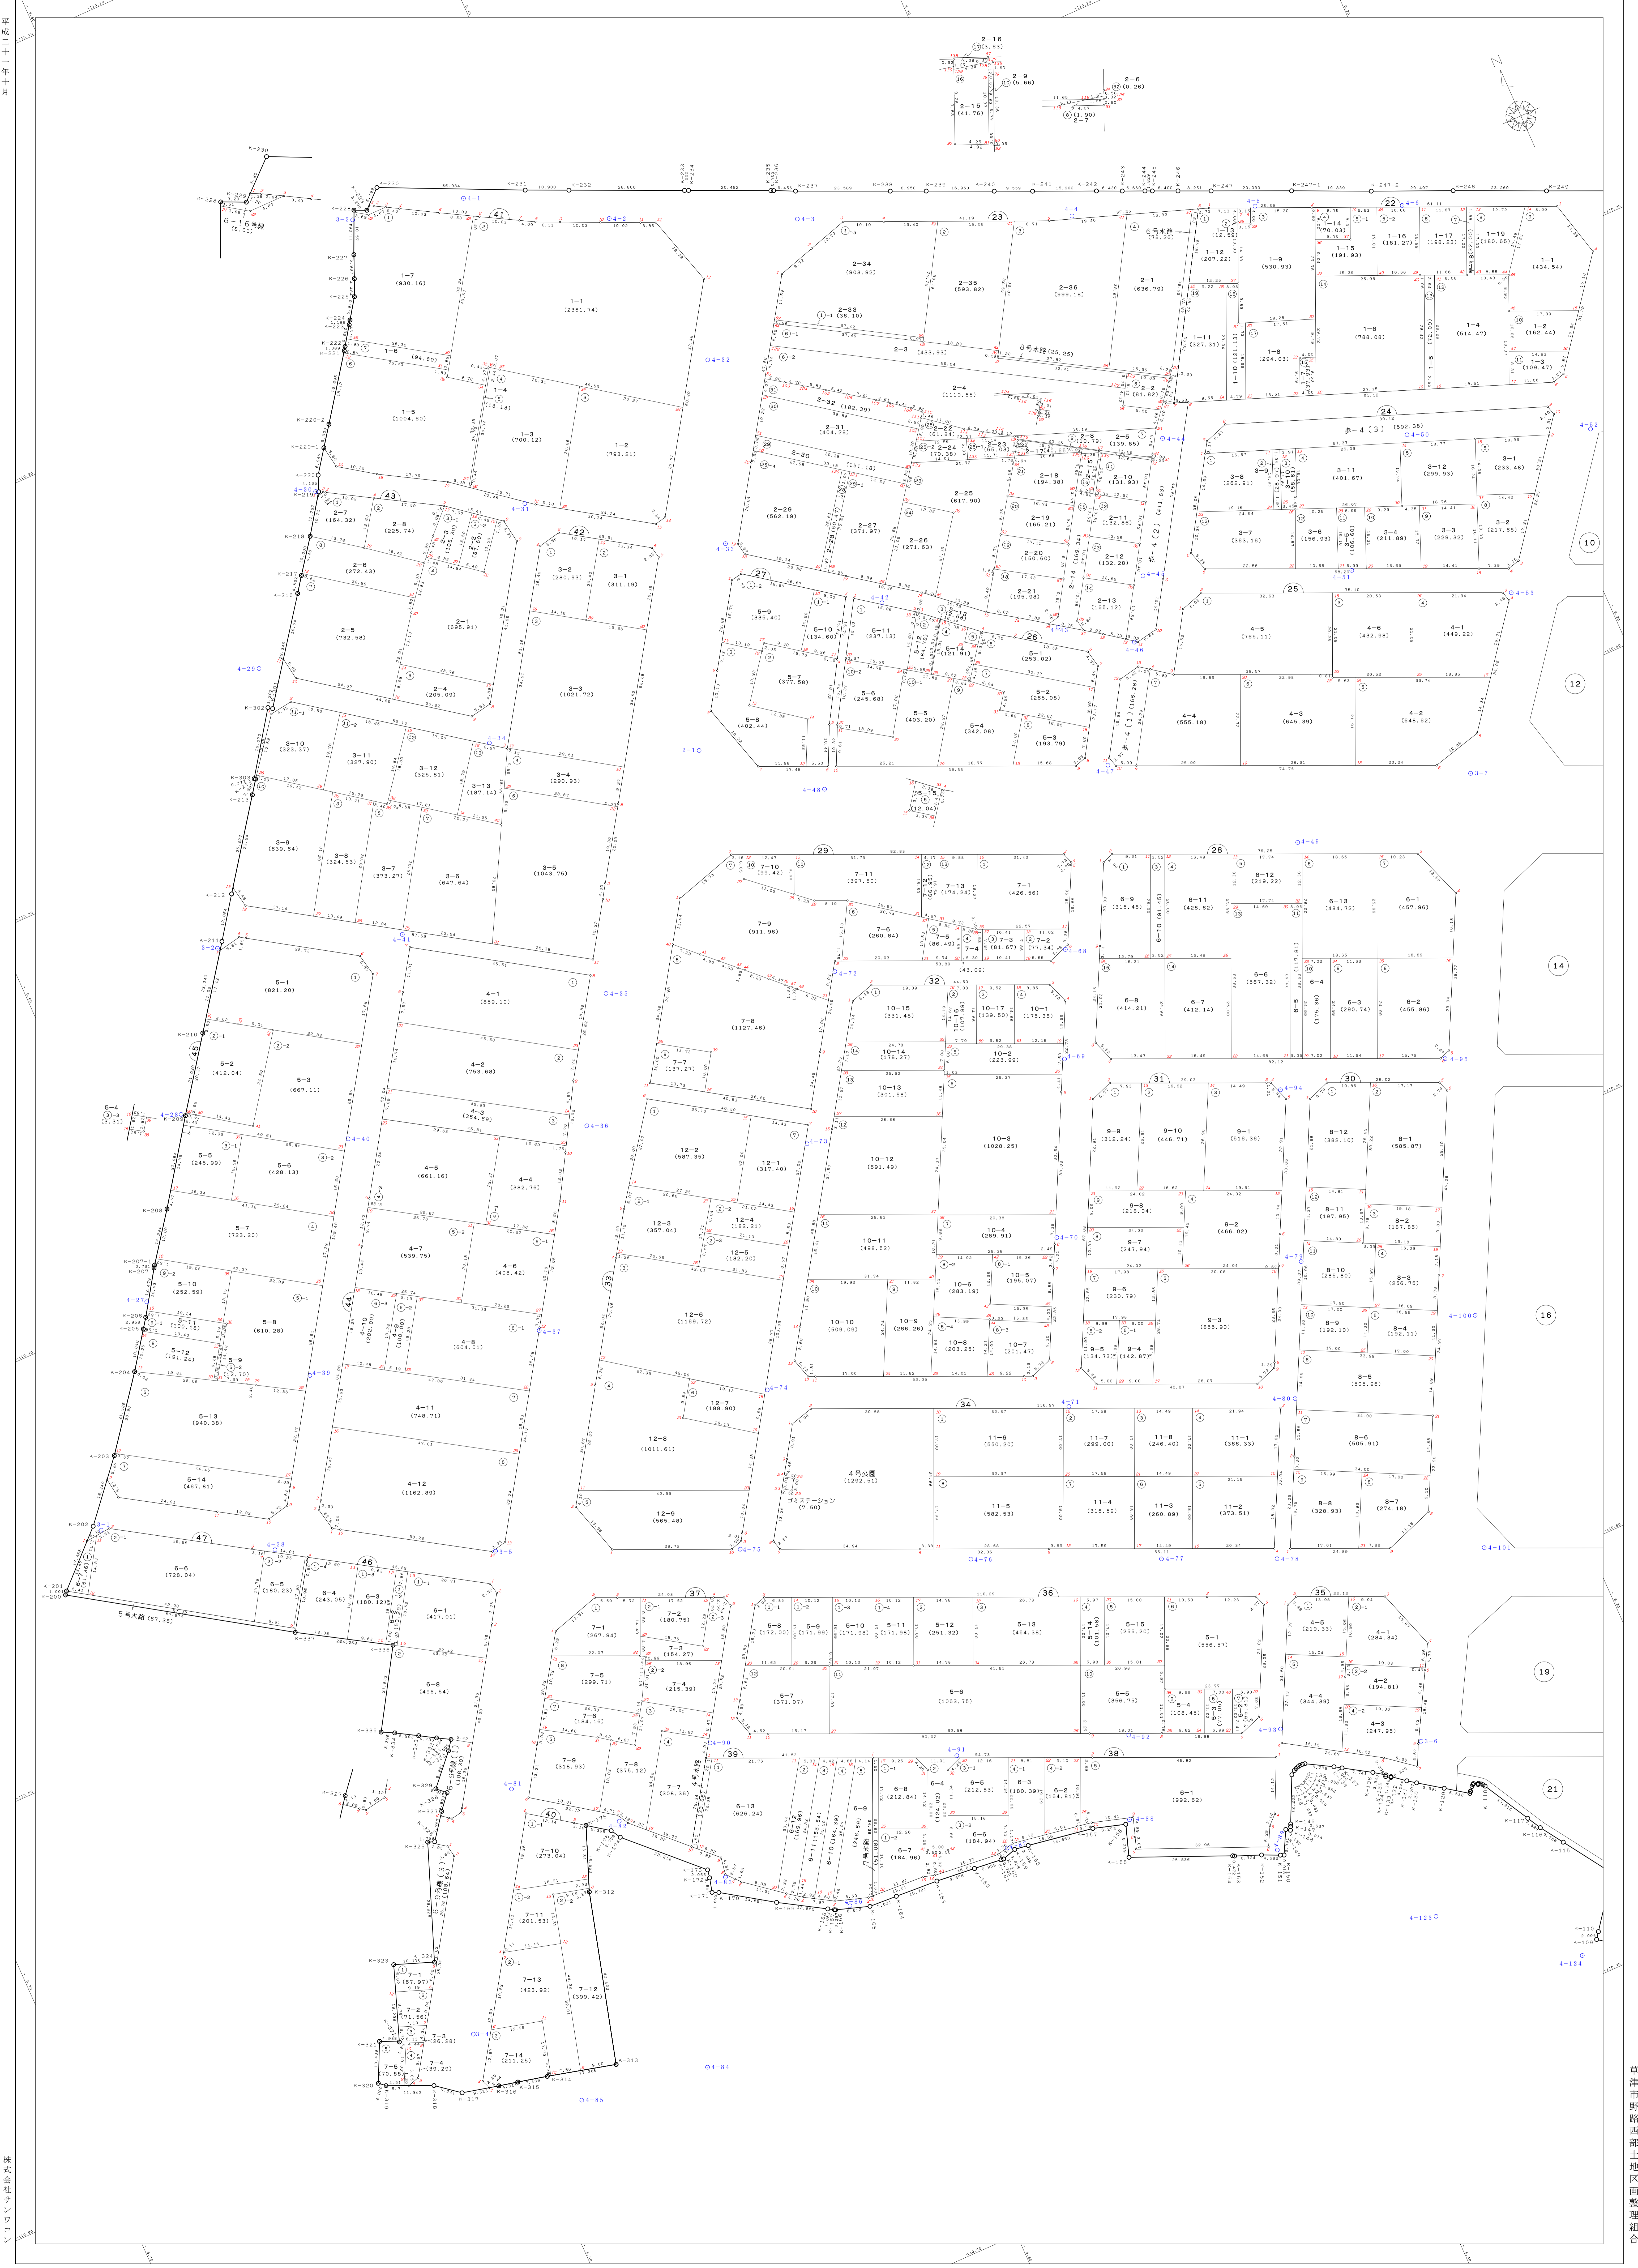

平成二十二年十月

株式会社サンワコン

