大津湖南都市計画追分南部土地区画整理事業　街区出来形確認測量原図　縮尺　1：500

平成9年3月作成

点名	X座標	Y座標	距離	方向角
K1	-111359.816	-3556.487	4.494	87-02-27
K2	-111359.584	-3551.999	7.484	84-58-16
K3	-111358.928	-3544.544	1.427	81-12-40
K4	-111358.710	-3543.134	1.500	76-40-04
K5	-111358.364	-3541.674	5.642	75-41-59
K6	-111356.921	-3536.013	5.995	76-13-08
K7	-111355.493	-3530.191	1.511	83-59-56
K8	-111355.335	-3528.688	10.533	93-23-46
K9	-111355.959	-3518.173	1.501	97-39-19
K10	-111356.159	-3516.685	1.523	108-24-40
K11	-111356.640	-3515.240	0.769	118-19-52
K12	-111357.005	-3514.563	2.629	62-27-19
K13	-111355.789	-3512.232	1.344	68-23-47
K14	-111355.294	-3510.982	1.062	73-55-16
K15	-111355.000	-3509.962	4.389	77-00-19
K16	-111354.013	-3505.685	2.965	76-26-31
K17	-111353.318	-3502.803	1.899	72-47-11
K18	-111352.756	-3500.989	1.929	67-53-23
K19	-111352.030	-3499.202	1.800	59-12-59
K20	-111351.109	-3497.656	2.314	54-12-53
K21	-111349.756	-3495.779	2.414	47-22-01
K22	-111348.121	-3494.003	1.577	41-42-32
K23	-111346.944	-3492.954	1.738	37-12-46
K24	-111345.560	-3491.903	2.103	32-26-08
K25	-111343.785	-3490.775	2.260	29-14-30
K26	-111341.813	-3489.671	5.005	28-14-59
K27	-111337.404	-3487.302	4.983	27-00-45
K28	-111332.965	-3485.039	3.814	25-29-00
K29	-111329.522	-3483.398	1.644	19-28-15
K30	-111327.972	-3482.850	1.774	13-51-50
K31	-111326.250	-3482.425	1.884	6-55-17
K32	-111324.380	-3482.198	2.372	2-32-12
K33	-111322.010	-3482.093	2.300	357-00-34
K34	-111319.713	-3482.213	2.402	353-48-36
K35	-111317.325	-3482.472	2.421	351-22-41
K36	-111314.931	-3482.835	2.914	350-26-27
K37	-111312.057	-3483.319	2.460	353-26-28
K38	-111309.613	-3483.600	2.178	356-34-41
K39	-111307.439	-3483.730	1.757	4-00-49
K40	-111305.686	-3483.607	3.352	11-03-31
K41	-111302.396	-3482.964	2.748	14-15-50
K42	-111299.733	-3482.287	2.923	19-44-13
K43	-111296.982	-3481.300	3.254	23-59-21
K44	-111294.009	-3479.977	2.856	27-45-31
K45	-111291.482	-3478.647	1.828	33-41-24
K46	-111289.961	-3477.633	1.768	36-47-32
K47	-111288.545	-3476.574	1.763	41-06-45
K48	-111287.217	-3475.415	1.852	46-18-46
K49	-111285.938	-3474.076	1.690	50-51-30
K50	-111284.871	-3472.765	2.268	56-39-11
K51	-111283.624	-3470.870	3.216	60-08-33
K52	-111282.023	-3468.081	2.024	62-46-36
K53	-111281.097	-3466.281	2.039	64-46-46
K54	-111280.228	-3464.436	1.990	67-38-14
K55	-111279.471	-3462.596	2.014	70-00-00
K56	-111278.782	-3460.703	2.020	70-54-05
K57	-111278.121	-3458.794	1.374	68-04-57
K58	-111277.608	-3457.519	2.558	62-50-02
K59	-111276.440	-3455.243	1.982	58-55-56
K60	-111275.417	-3453.545	3.704	57-10-05
K61	-111273.409	-3450.433	1.991	54-09-16
K62	-111272.243	-3448.819	2.034	50-55-36
K63	-111270.961	-3447.240	2.132	44-08-42
K64	-111269.431	-3445.755	2.044	39-53-56
K65	-111267.863	-3444.444	2.023	37-26-52
K66	-111266.257	-3443.214	2.998	34-09-04
K67	-111263.776	-3441.531	2.995	30-10-11
K68	-111261.187	-3440.026	1.952	28-24-58
K69	-111259.470	-3439.097	20.947	127-41-04
K70	-111272.275	-3422.520	9.309	101-18-44
K71	-111274.101	-3413.392	4.738	154-33-55
K72	-111278.380	-3411.357	7.508	89-00-56
K73	-111278.251	-3403.850	9.022	136-30-33
K74	-111284.796	-3397.641	5.710	133-34-26
K75	-111288.732	-3393.504	7.185	135-29-26
K76	-111293.856	-3388.467	3.899	111-42-11
K77	-111295.298	-3384.844	3.962	73-44-48
K78	-111294.189	-3381.040	14.796	111-54-36
K79	-111299.710	-3367.313	17.632	111-55-00
K80	-111306.291	-3350.955	3.636	99-13-36
K81	-111306.874	-3347.366	13.617	139-54-22
K82	-111317.291	-3338.596	12.831	138-57-01
K83	-111326.967	-3330.170	3.759	72-38-06
K84	-111325.845	-3326.582	9.001	96-17-43
K85	-111326.832	-3317.635	7.359	104-47-37
K86	-111328.711	-3310.520	11.961	114-13-30
K87	-111333.619	-3299.612	5.270	102-16-56
K88	-111334.740	-3294.463	20.435	107-32-41
K89	-111340.900	-3274.979	13.725	100-14-41
K90	-111343.341	-3261.473	4.155	130-11-51
K91	-111346.023	-3258.299	4.048	213-52-14
K92	-111349.384	-3260.555	9.554	143-29-11
K93	-111357.063	-3254.870	6.969	222-59-38
K94	-111362.160	-3259.622	1.803	178-11-18
K95	-111363.962	-3259.565	12.380	145-00-00
K96	-111374.103	-3252.464	3.413	238-35-14
K97	-111375.882	-3255.377	3.341	139-55-44
K98	-111378.439	-3253.226	3.592	140-04-56
K99	-111381.194	-3250.921	9.432	108-45-48
K100	-111384.228	-3241.990	11.434	113-52-13
K101	-111388.855	-3231.534	12.020	113-59-59
K102	-111393.744	-3220.553	5.030	101-36-25
K103	-111394.756	-3215.626	6.385	103-42-59
K104	-111396.270	-3209.423	14.774	222-06-20
K105	-111407.231	-3219.329	19.534	222-23-31
K106	-111421.658	-3232.499	20.175	222-40-12
K107	-111436.492	-3246.173	19.585	222-54-59
K108	-111450.835	-3259.509	20.599	223-18-51
K109	-111465.823	-3273.640	12.201	224-00-37

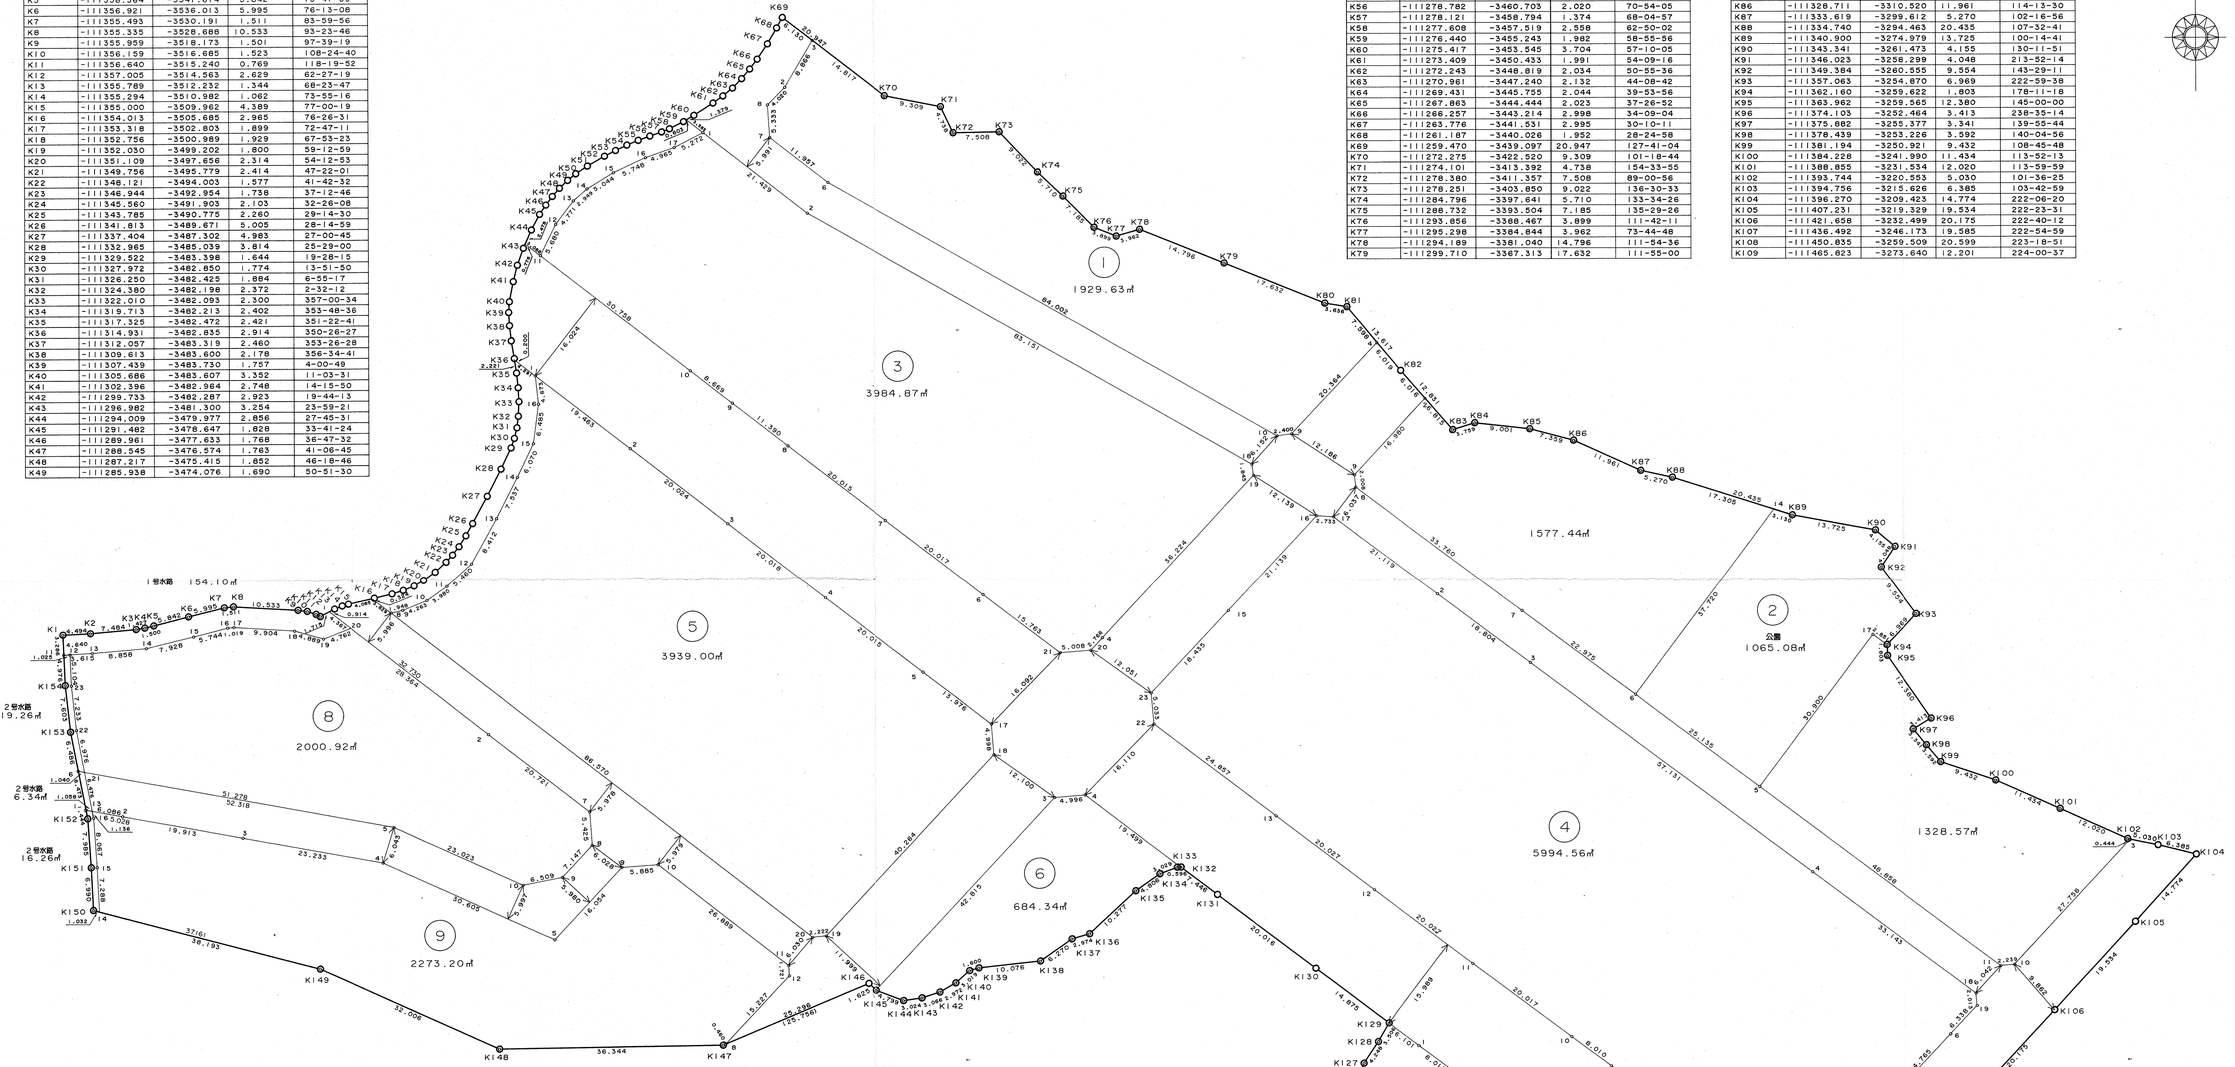

K135	-111402.060	-3381.940	10.277	227-12-44
K136	-111409.041	-3389.482	2.974	253-56-08
K137	-111409.864	-3392.340	6.270	235-00-53
K138	-111413.459	-3397.477	10.076	263-40-32
K139	-111414.569	-3407.492	1.600	253-49-07
K140	-111415.015	-3409.029	3.019	228-12-32
K141	-111417.027	-3411.280	2.972	240-11-00
K142	-111418.505	-3413.859	3.066	251-56-57
K143	-111419.455	-3416.774	3.024	261-53-00
K144	-111419.882	-3419.768	4.799	290-45-41
K145	-111418.181	-3424.255	1.625	312-54-17
K146	-111417.075	-3425.445	25.756	247-09-48
K147	-111427.071	-3449.182	36.344	269-08-15
K148	-111427.618	-3485.522	32.006	294-16-21
K149	-111414.461	-3514.699	38.193	284-47-25
K150	-111404.711	-3551.627	6.990	357-06-19
K151	-111397.730	-3551.980	7.985	356-00-01
K152	-111389.764	-3552.537	14.403	348-58-21
K153	-111375.627	-3555.292	7.603	353-35-48
K154	-111368.071	-3556.140	8.262	357-35-35
K110	-111474.598	-3282.117	10.095	309-02-15
K111	-111468.240	-3289.958	6.767	319-48-03
K112	-111463.071	-3294.326	3.727	317-48-59
K113	-111460.309	-3296.829	1.346	274-20-47
K114	-111460.207	-3298.171	2.112	239-37-21
K115	-111461.275	-3299.993	6.823	260-00-57
K116	-111462.458	-3306.713	4.469	296-26-41
K117	-111460.468	-3310.714	8.236	308-06-40
K118	-111455.385	-3317.194	6.635	286-25-58
K119	-111453.508	-3323.558	5.496	282-55-53
K120	-111452.278	-3328.915	9.647	280-08-38
K121	-111450.579	-3338.411	7.261	281-51-28
K122	-111449.087	-3345.517	1.921	319-56-32
K123	-111447.617	-3346.753	5.838	353-48-33
K124	-111442.012	-3347.361	3.186	1-40-21
K125	-111438.827	-3347.268	4.574	7-51-58
K126	-111434.296	-3346.642	4.397	23-34-48
K127	-111430.266	-3344.883	4.248	33-33-19
K128	-111426.726	-3342.535	3.506	30-03-40
K129	-111423.692	-3340.779	14.875	306-55-01
K130	-111414.757	-3352.672	20.016	307-03-44
K131	-111402.694	-3368.644	7.446	307-06-25
K132	-111398.202	-3374.582	0.596	267-58-55
K133	-111398.223	-3375.178	3.029	249-25-03
K134	-111399.288	-3378.014	4.806	234-46-32

作業機関　株式会社　サンワコン

計画機関　追分南部土地区画整理組合